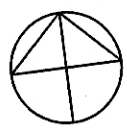
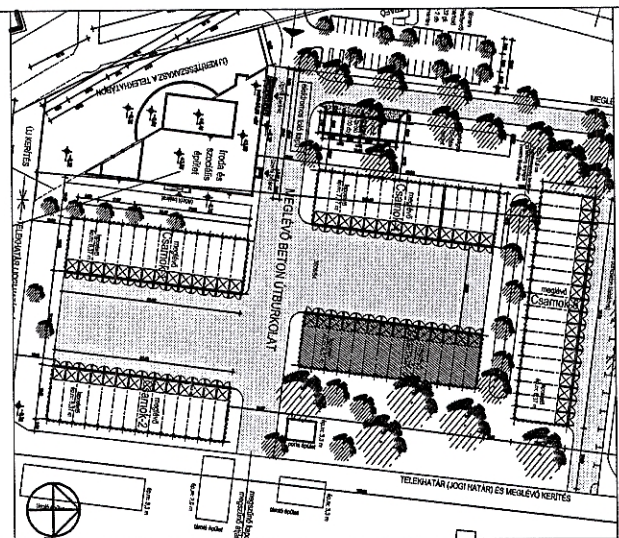


M 1:100

Csarnok-3
Garázs és sóláróMegvalósulási terv
Kalocsa, 2021Építőipari és Szolgáltató Kft.
6300 Kalocsa, Cigánykörték utca 12.
Adószám: 12387292-2-03
Banksz.: 11732040-22078517

É-1

ÉPÍTÉSZMŰHELY KFT.
Kecskeméti, Wesseli utca 1/A.
Telefon, fax: +36-76-482-316
Email: epimuh@online.hu
Ügyvezető: Vas TiborFelelős tervező:
Vas Tibor
B/103-0019Munkatárs:
Csoba ViktóriaÉPÍTÉSI ALAPMAGASSÁG: ±0,00m=91,79 mBf (a bejáratú perió)
MÉRTEK A HELYSZÍNEK ELLENŐRIZENDŐK!

Megbízó: KALOCSA VÁROS ÖNKORMÁNYZATA, 6300 KALOCSA, Szent István király út 35.

Tárgy: KALOCSA, hsz.: 3506/54 - IPARFEJLESZTÉS KALOCSÁN
3. JELŰ CSARNOK (GARÁZS) FELÚJÍTÁS - ÁTALKÍTÁS
ALAPRAJZ

Munkarész: Kiviteli terv

Lépték: 1:100

Munkaszám: 16-2417/Cs3

Dátum: 2019. 04. 24.

Rajzsám: