FÖLDSZINTI ALAPRAJZ

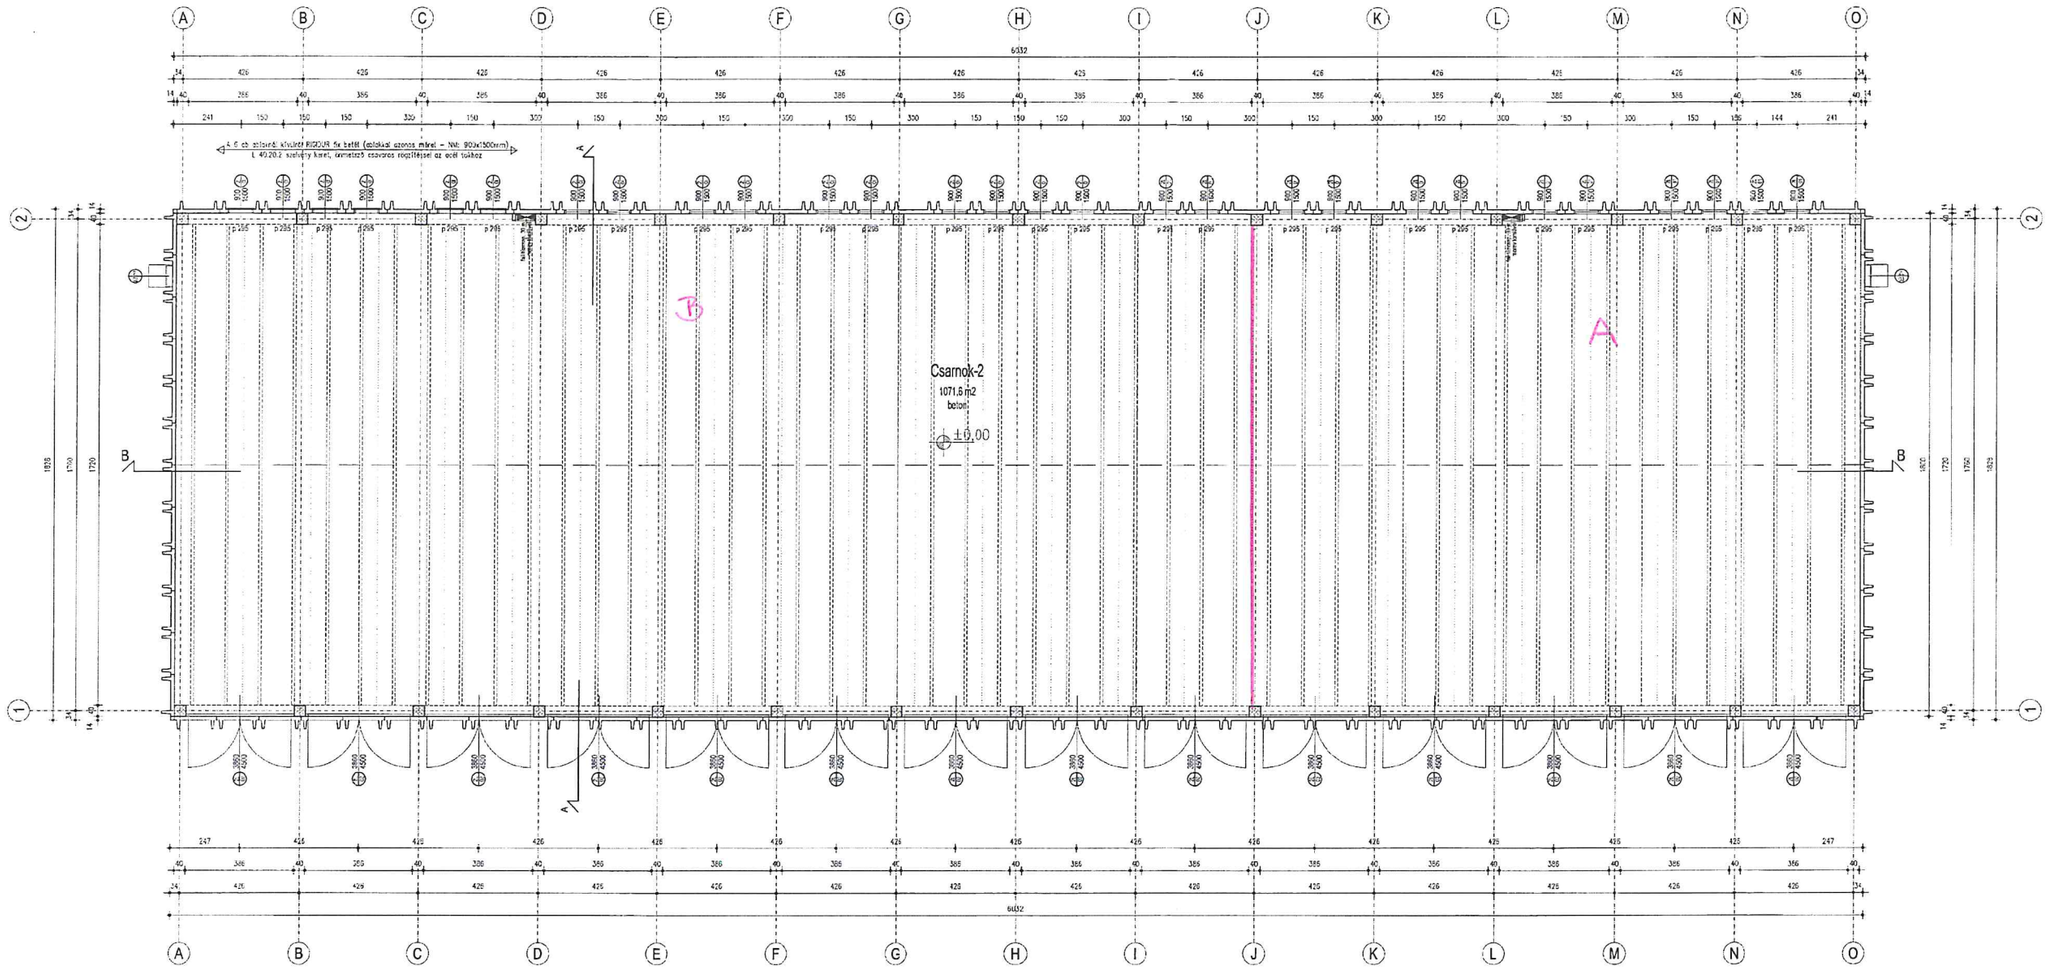

M 1:100

Csarnok-2

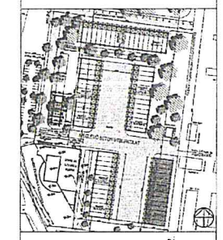

Megvalósulási terv
Kalocsa, 2021-12-

ÉPÍTÉSI ALAPMAGASSÁG: ±0,00m = 91,70 m (Bajtai pontja)
MÉRETEK A HELYSZÍNEN ELLENŐRIZENDŐK!

Megbízó: KALOCSA VÁROS ÖNKORMÁNYZATA, 6300 KALOCSA, Szent István Királyut 25.

Tárgy: KALOCSA, hsz.: 3506/54 - IPARFEJLESZTÉS KALOCSÁN
2. JELŰ CSARNOKÉPÜLET FELÚJÍTÁSA

Munkarész: ALAPRAJZ

Fejlesztés tervező: Vas Tibor
Ér cs-kem

Munkatárs: Csoba Viktória

Kivitelt terv
Lépték: 1:100
Munkaszám: 16/2018/KT-2022
Dátum: 2018.04.24.

Rajzszám: É-1