TERVEZETT FÖLDSZINTI ALAPRAJZ

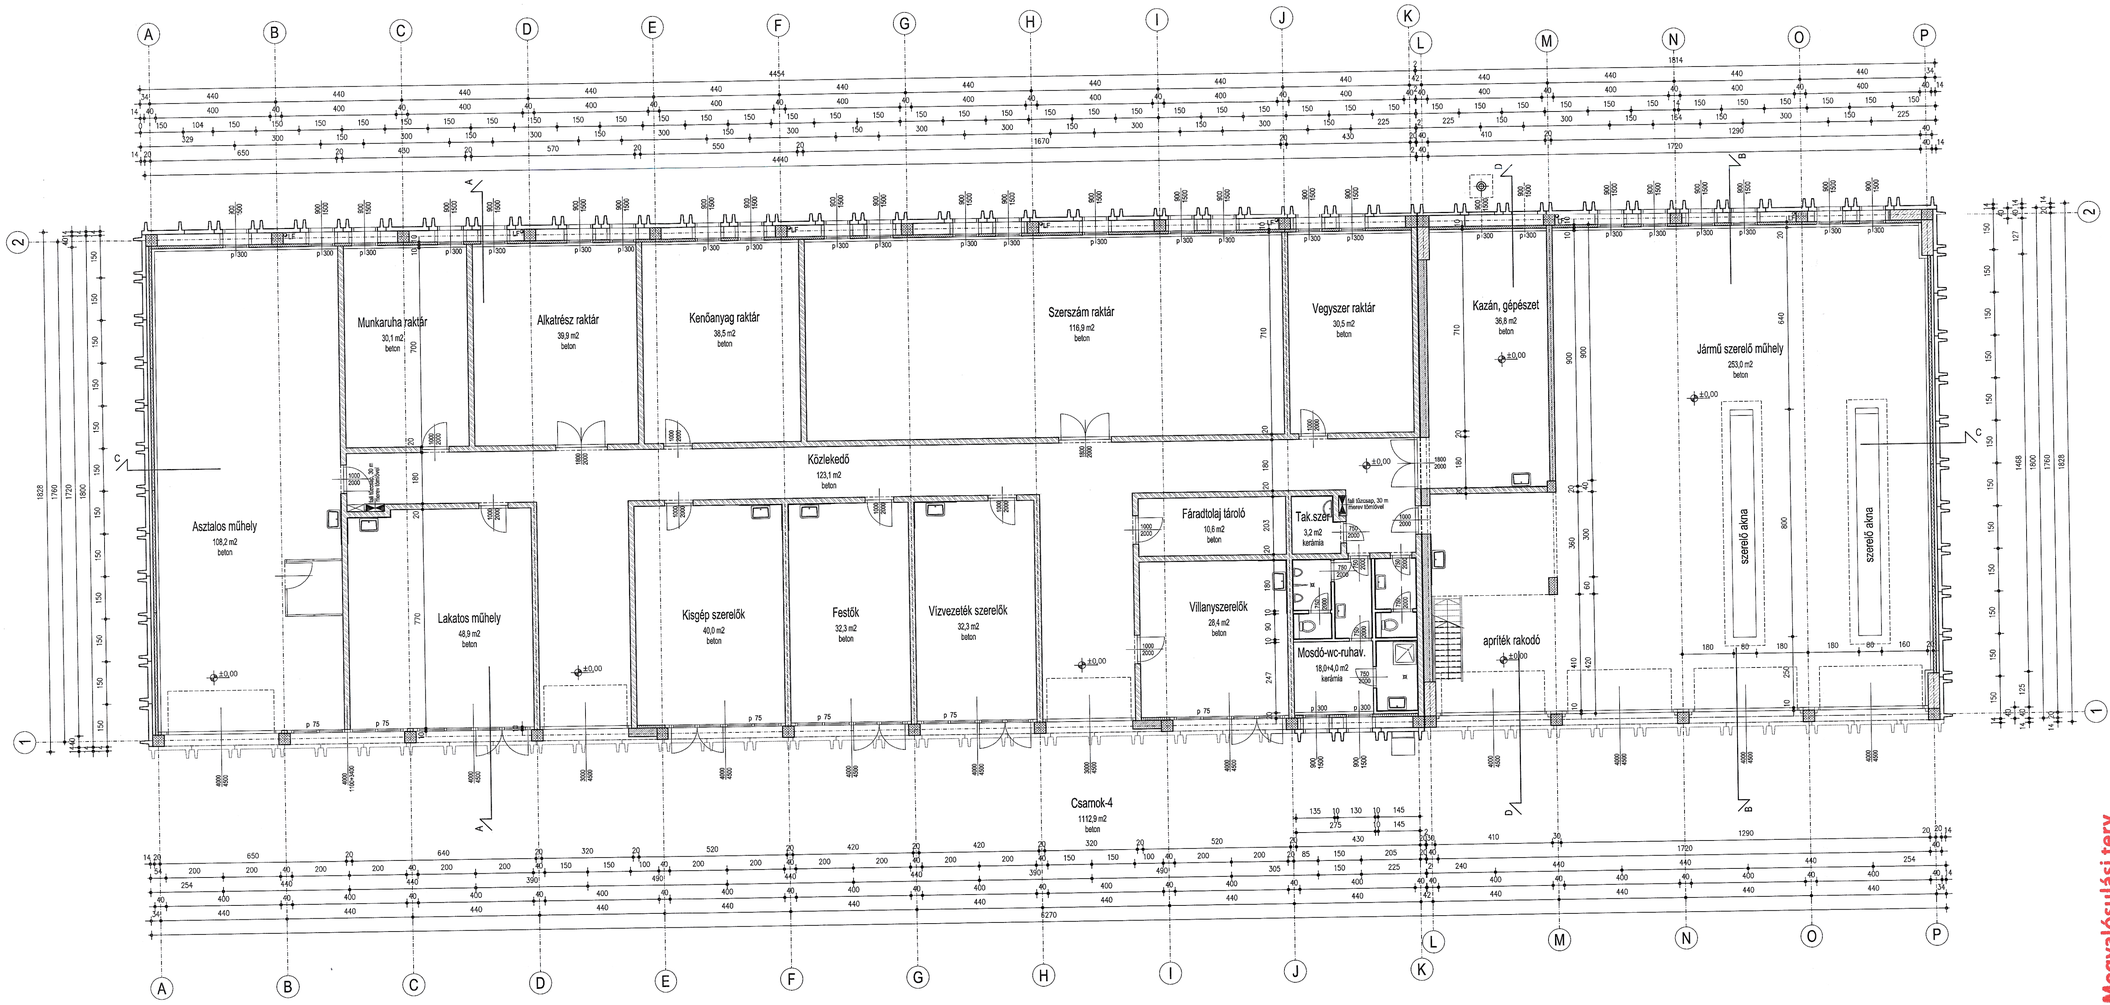

M 1:100

Csarnok-4
Műhelyek

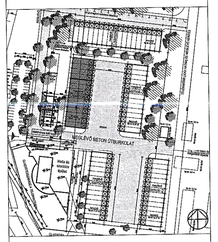

Megvalósulási terv
Kalocsa 2021 -12- 23

KALOCSAU Építőipari és Szolgáltató Kft.
6300 Kalocsa, Csarnok díja 12.
Telefon: 78/420-225
Bankszámlaszám: 10403-22978517

EPÍTÉSI ALAPMAGASSÁG: ±0,00m= 91,75 m-Bf (a bejárat padló)
MÉRNÖKI A HELYSZÍNEN ELLENŐRZENDŐK!

Megbízó:	KALOCSA VÁROS ÖNKORMÁNYZATA, 6300 KALOCSA, Szent István körtér 10 SS.
Tárgy:	KALOCSA, hsz.: 3506/54 - IPARFEJLESZTÉS KALOCSÁN 4. JELŰ CSARNOK (MŰHELY) FELÚJÍTÁS-ÁTALAKÍTÁS
Munkanév:	TERVEZETT FÖLDSZINTI ALAPRAJZ
Rajzszám:	É-1

EPÍTÉSZMŰHELY KFT.
6300 Kalocsa, Vasút u. 1/B.
Telefon, fax: 78/788-545-515
Email: epitesz@epuhely.hu
Ügyvezető: Vas Péter

Felelős tervező:
Vas Péter
É/1 03-0309

Munkatársak:
Csoóka Viktória

Lépték: 1:100
Munkaszám: 19-3413KC-Ce4
Dátum: 2019.04.22.