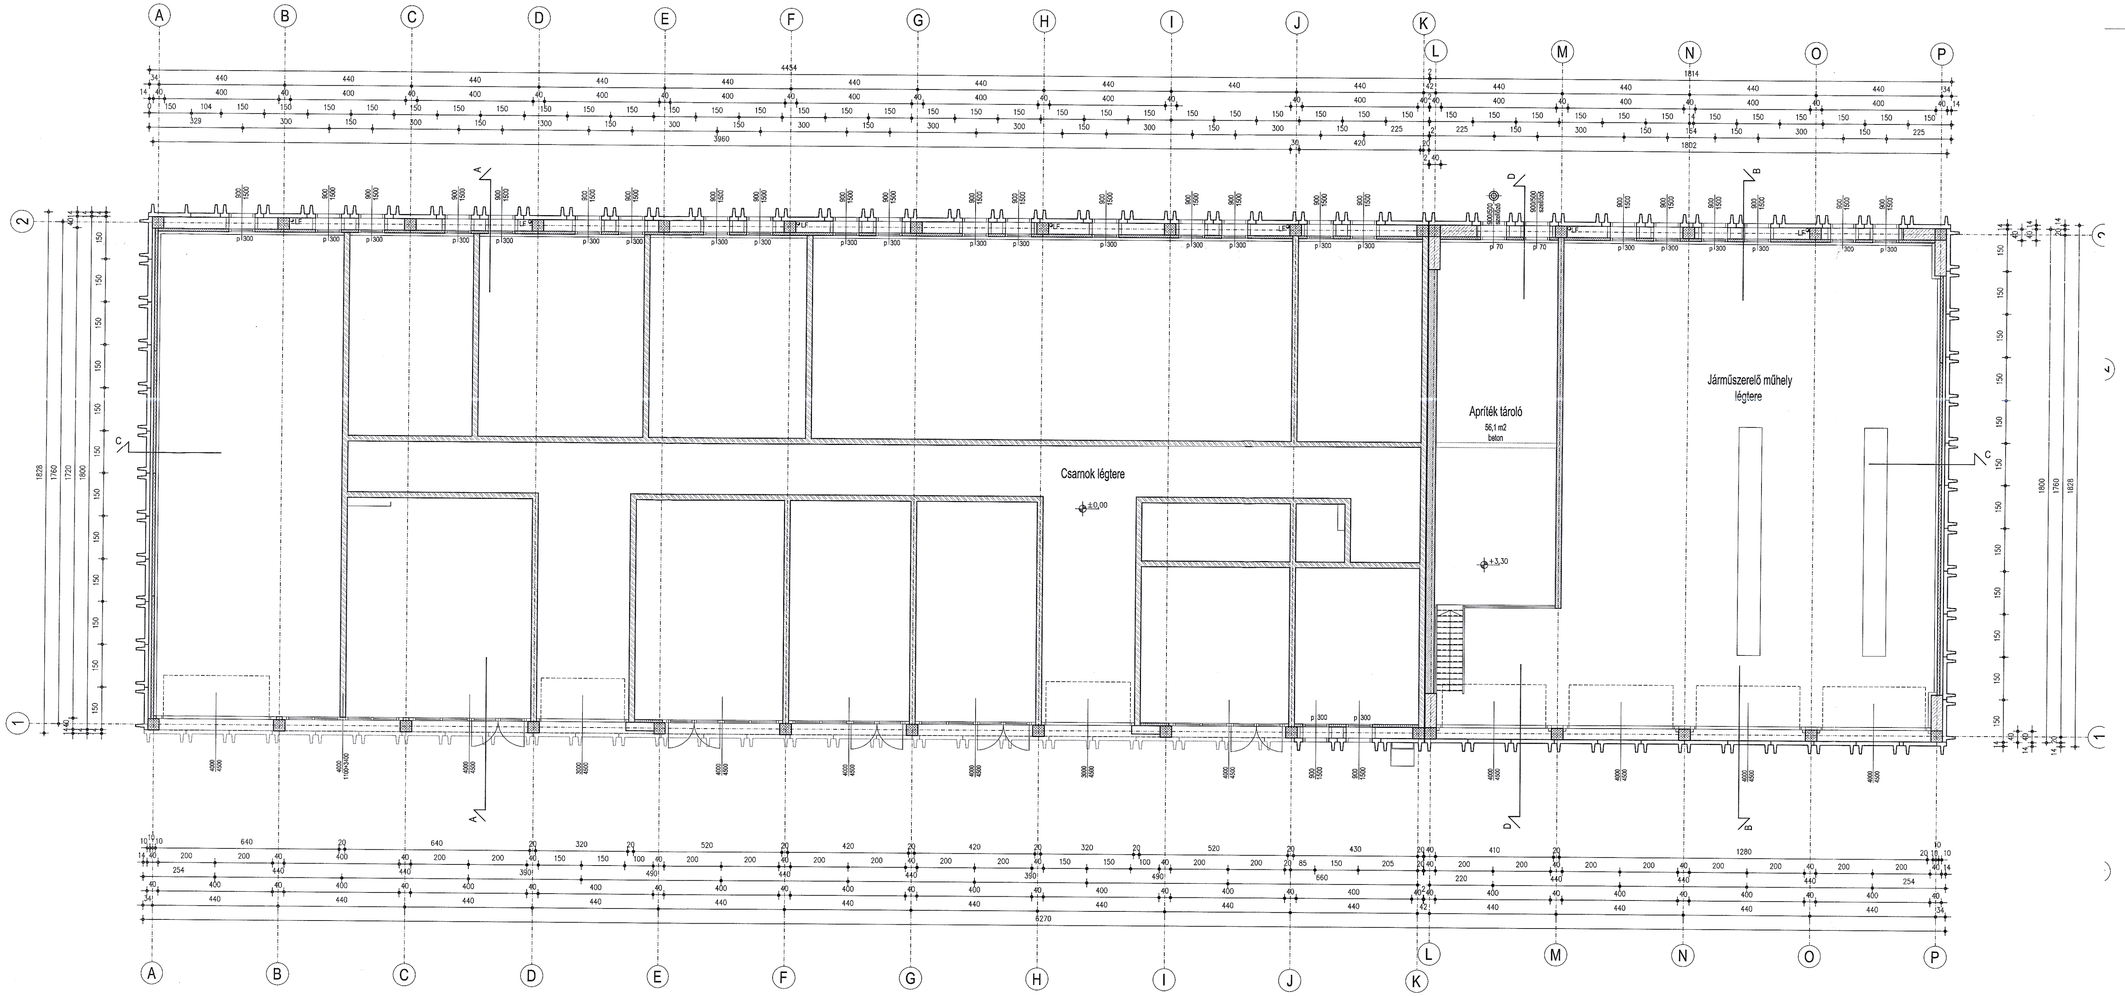

M 1:100

Csarnok-4
Műhelyek

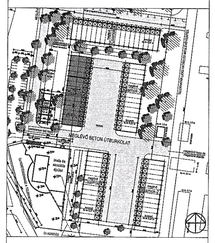

Megvalósulási terv

Kalocsa, 2021 -12-

KALOCSAU Kft.
Ügyvezető: Szabó Ferenc
6300 Kalocsa, Szent István tér 12.
Adószám: 23811812-2-03
Bélyegzőszám: 11/2004/0 22870517

ÉPÍTÉSI ALAPMAGASSÁG: ±0,00m= 91,79 mBf (a bejárati padló)
MENETEKRŐL ELLENŐRIZENDŐK!

Megbízó: KALOCSA VÁROS ÖNKORMÁNYZATA, 6300 KALOCSA, Szent István király út 35.

Tárgy: KALOCSA, hsz.: 3506/54 - IPARFEJLESZTÉS KALOCSÁN
4. JELŰ CSARNOK (MŰHELY) FELÚJÍTÁS-ÁTALAKÍTÁS

Munkarész: TERVEZETT EMELETI ALAPRAJZ

Rajzszám: É-3

Fő tervező: Vas Tibor
ÉT 03-0019

Felelős tervező: Vas Tibor
ÉT 03-0019

Lépték: Kiállási terv
1:100

Munkaszám: 18-341/KC-D-4
2018.04.22.

Dátum:

Munkatársak: Csoba Viktória

ÉPÍTÉSZMŰHELY KFT.
6400 Kiskunfélegyháza, Petőfi tér 3.
Telefon, fax: +36-76/463-018
Email: epitesz@epuletek.hu
Egyfős Kft.: Vas Tibor

TERVEZETT EMELETI ALAPRAJZ